

Перв. примен.

Справ. №

Подп. и дата


Инв. № дубл.

Взам. инв. №


Подп. и дата

Инв. № подл.


M 1:200

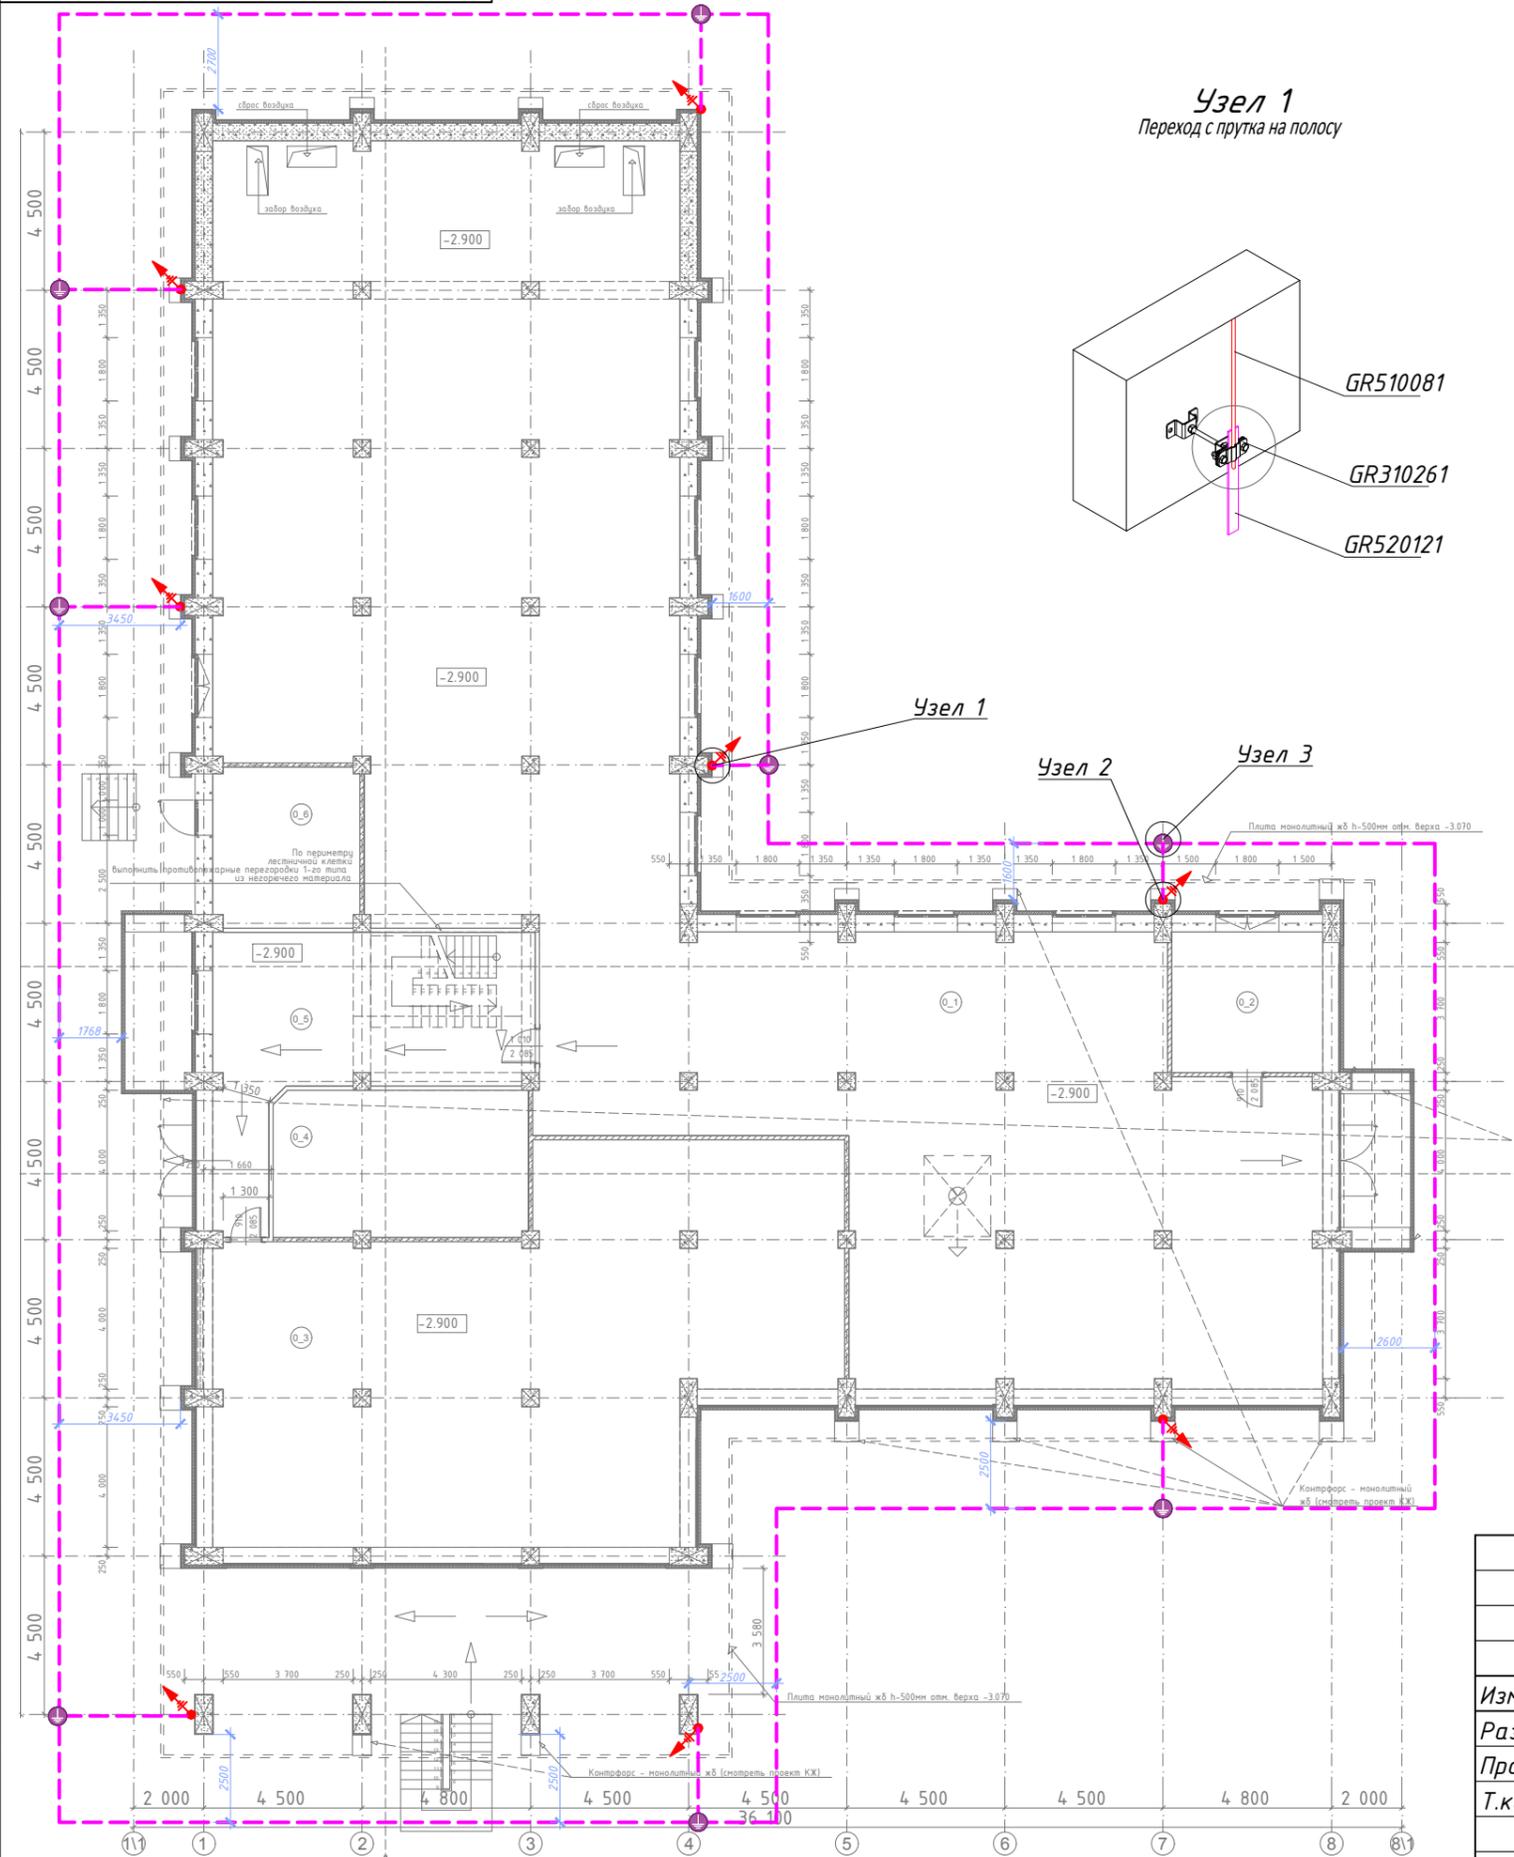


**Узел 1**  
Переход с прутка на полосу

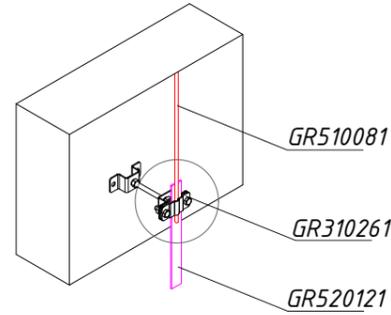

**Узел 2**  
Контур заземления

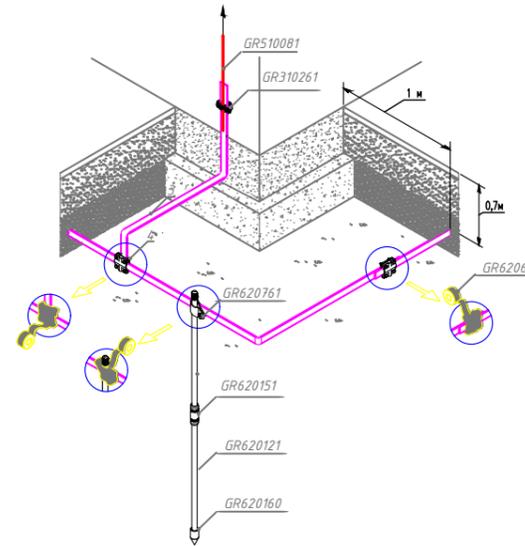

**Узел 3**  
Очаг заземления

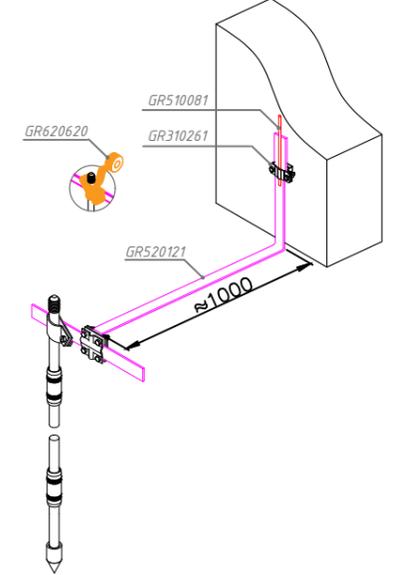

- Полоса оцинкованная 40x4 мм. арт. GR520121
- Комплект глубинного заземления Ø16 мм. 3 метра, арт. GR660111
- Круглый проводник оцинкованный проволока Ø8 мм. арт. GR510081

				<b>Исполнительная схема контура заземления</b>			
Изм./Лист	№ Докум.	Подп.	Дата	Адрес: МО, Солнечногорский район д. Елино КН 50:09:0060607:470	Лит.	Масса	Масштаб
Разраб.							
Пров.							
Т.контр.					Лист	Листов	
Н.контр.					Заземление		
Утв.							